
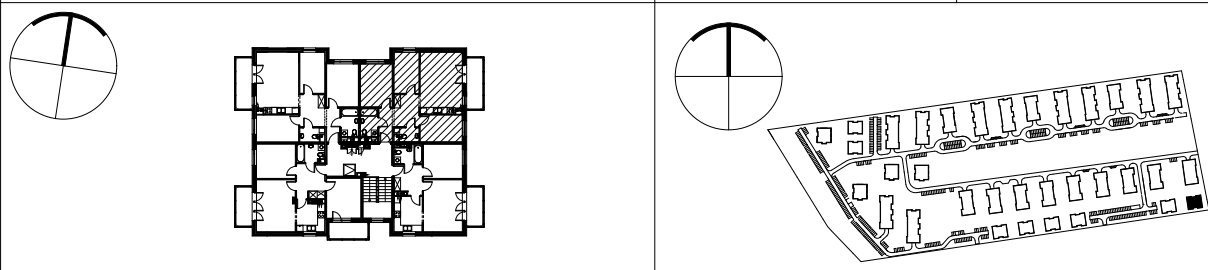


OSIEDLE ZIELONA DOLINA II

ADRES	WARSZAWA • GMINA BIAŁOŁĘKA • UL. VERDIEGO		
FAZA PROJEKTU	PROJEKT POWYKONAWCZY	NUMER BUDYNKU	BUDYNEK CU nr 2
TYP LOKALU	M4 - czteropokojowe		
KONDYGNACJA	II PIĘTRO	NUMER LOKALU	07
SCHEMAT			

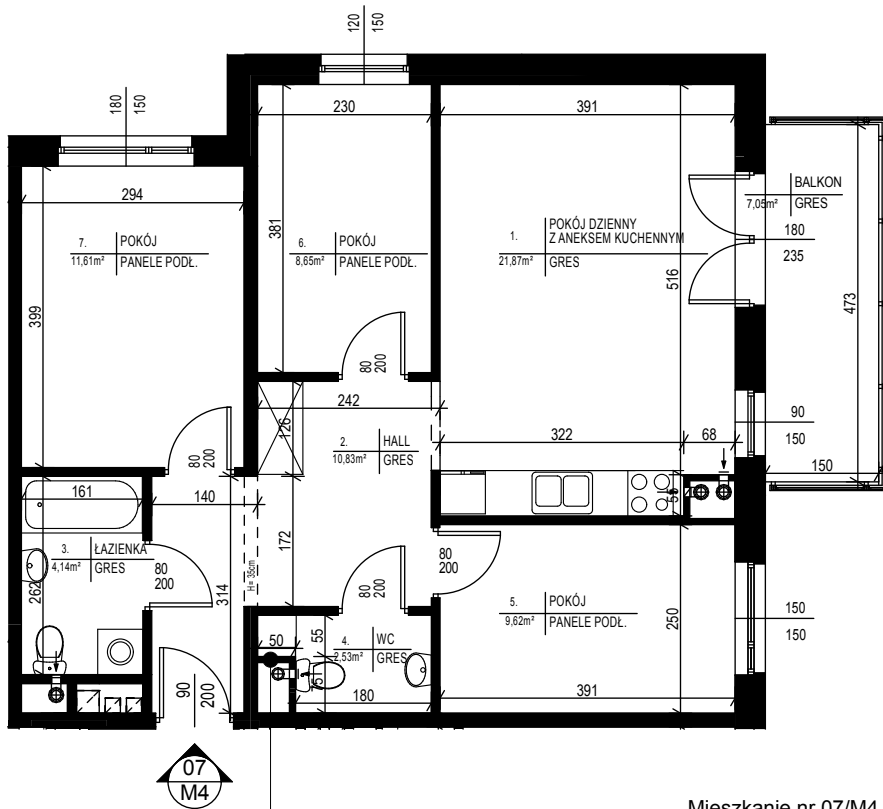

07/M4

Mieszkanie nr 07/M4

1. Pokój dzienny z aneksem kuchennym	21,87 m ²
2. Hall	10,83 m ²
3. łazienka	4,14 m ²
4. WC	2,53 m ²
5. Pokój	9,62 m ²
6. Pokój	8,65 m ²
7. Pokój	11,61 m ²
łącznie	69,25 m²
balkon	7,05 m ²

SKALA 1:100

UWAGA: - POWIERZCHNIA UŻYTKOWA MIESZKANIA OBLICZONA ZGODNIE Z POLSKĄ NORMĄ PN - ISO 9836
- POWIERZCHNIE PODANE W TABELI UWZGLĘDNIAJĄ ŚCIANY WYKOŃCZONE TYNKIEM