
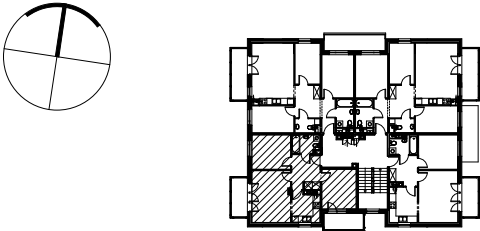
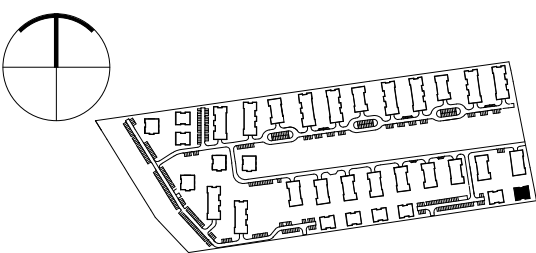


OSIEDLE ZIELONA DOLINA II

ADRES	WARSZAWA • GMINA BIAŁOŁĘKA • UL. VERDIEGO		
FAZA PROJEKTU	PROJEKT POWYKONAWCZY	NUMER BUDYNKU	BUDYNEK CU nr 2
TYP LOKALU	M3 - trzypokojowe		
KONDYGNACJA	I PIĘTRO	NUMER LOKALU	01
SCHEMAT			

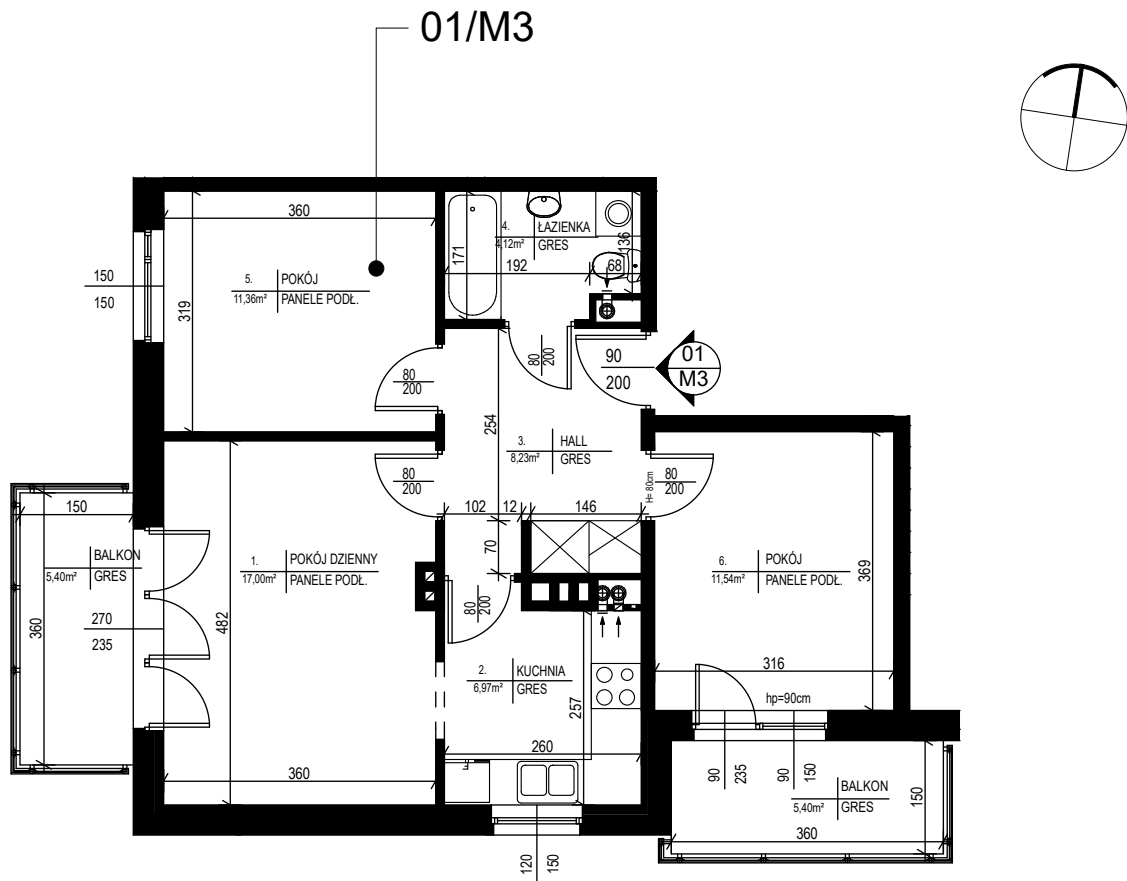

Mieszkanie nr 01/M3

1. Pokój dzienny	17,00 m ²
2. Kuchnia	6,97 m ²
3. Hall	8,23 m ²
4. Łazienka	4,12 m ²
5. Pokój	11,36 m ²
6. Pokój	11,54 m ²
łącznie	59,22 m²
balkon	5,40 m ²
balkon	5,40 m ²

SKALA 1:100

UWAGA: - POWIERZCHNIA UŻYTKOWA MIESZKANIA OBLICZONA ZGODNIE Z POLSKĄ NORMĄ PN - ISO 9836
 - POWIERZCHNIE PODANE W TABELI UWZGLĘDNIAJĄ ŚCIANY WYKONCZONE TYNKIEM